


Aansluitschets Riolering

Gemeente Buren, Afdeling Ruimtelijk Beheer

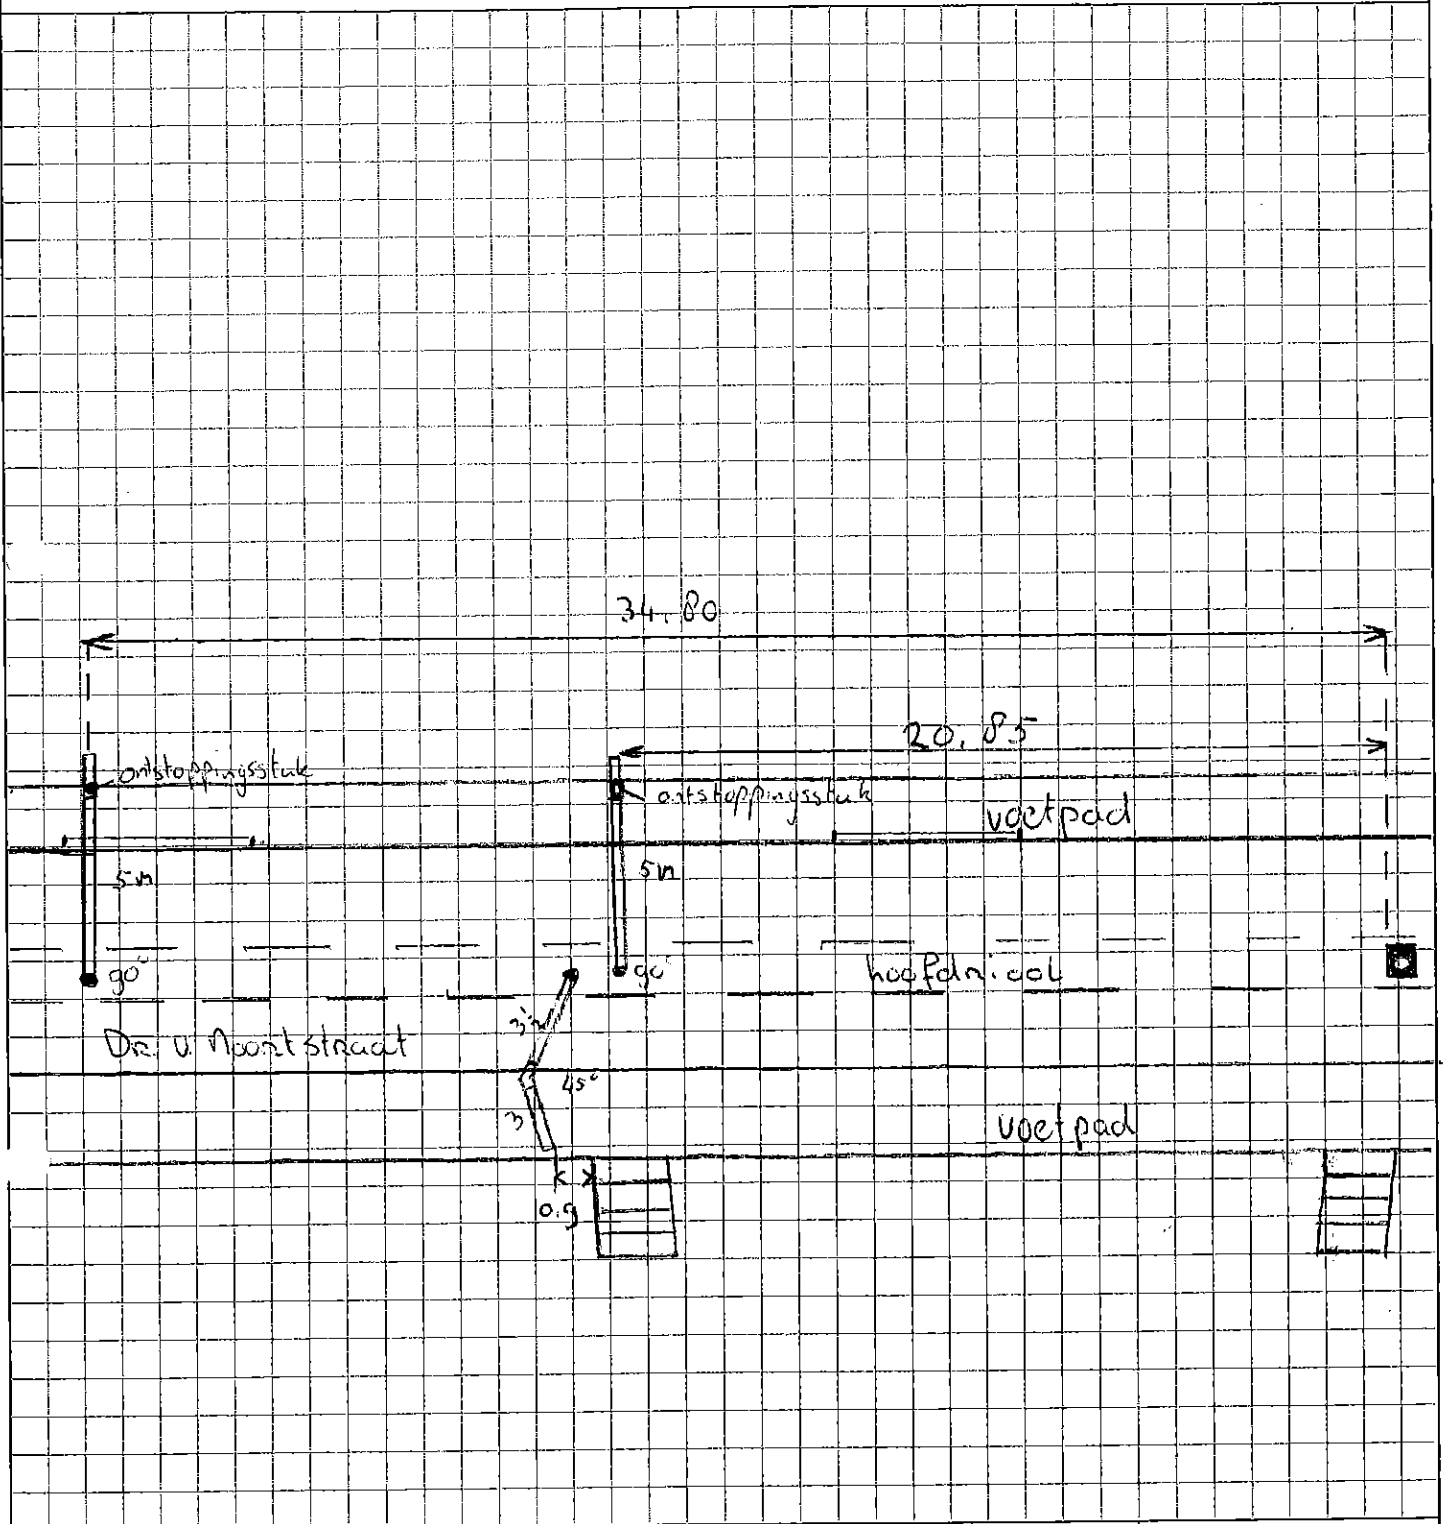

Bedrijf: Gebe de Ronde

Uitgevoerd door: A. de Ronde
of bedrijfsstempel

Betreft rioolaansluiting voor:

Adres: Dr. V. Noontstraat 6

Plaats: Lienden

huis / ~~kolk~~ / overig nl

Betreft: ~~dwa~~ / ~~hwa~~ / gemengd

Datum: 22-10-08

Schaal: 1:200



1 huisadres per formulier
Op formulier gevellijn en huisnummers plaatsen. Ontstoppingsstuk aanmeten vanuit gevel.
Bij kolkchetsen putnummers aangeven

GEMEENTE BUREN

De Welering 1-Postbus 23-4021 VZ-Maurik-tel (0344) 579 279-fax (0344) 579 200

gemeente
Buren